


# 墓石外柵完成図

後面



前面

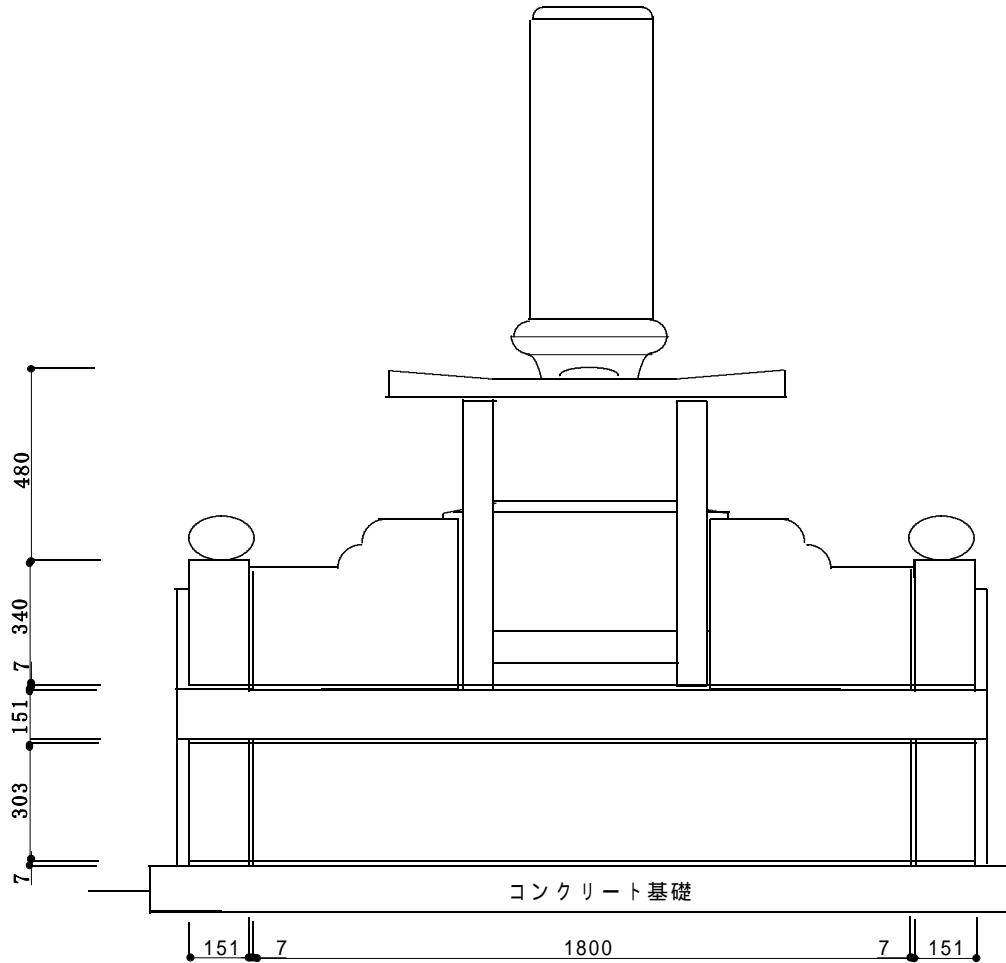